
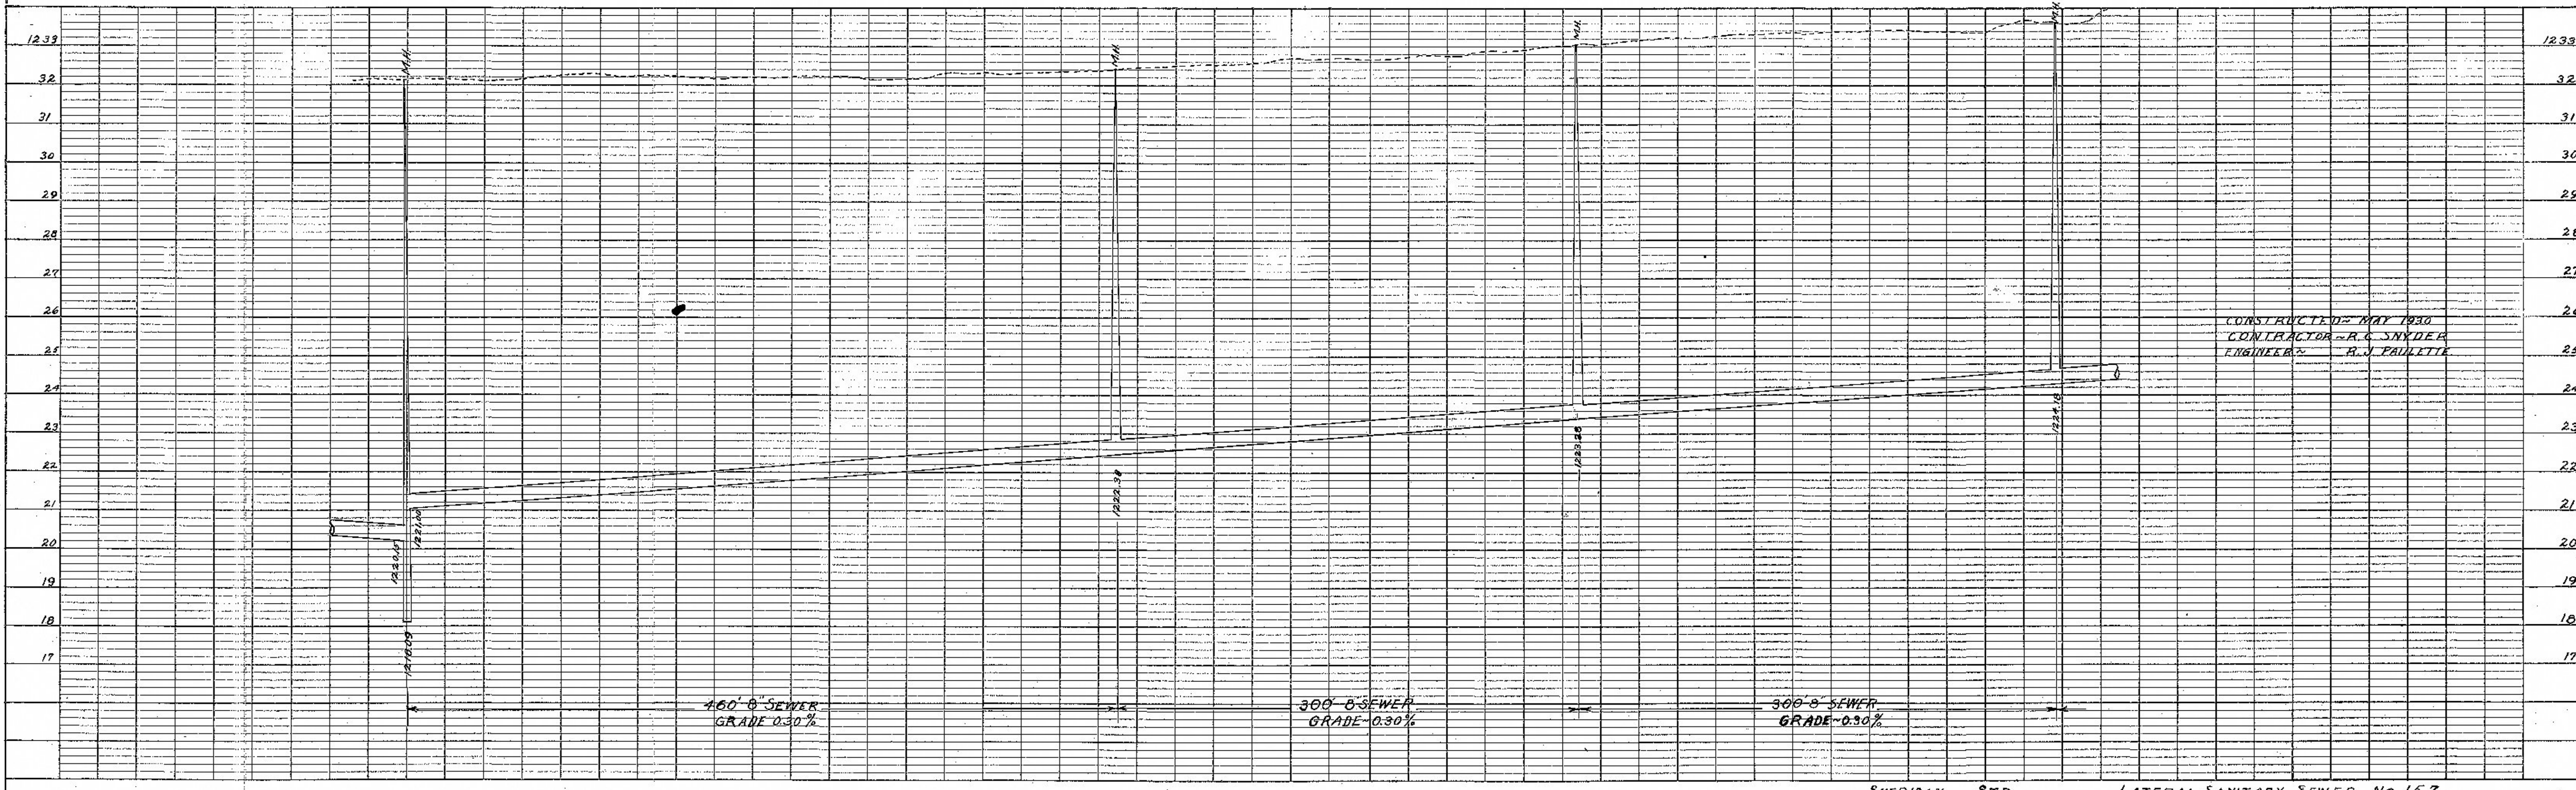


PLAN
 SURVEYED BY: L. M. S. S. S.
 PLOTTED BY: M. S. G. S. S.
 ALIGNED BY: M. S. G. S. S.
 REVISIONS CHECKED BY: M. S. G. S. S.
 NO. 15

PROFILE
 SURVEYED BY: L. M. S. S. S.
 PLOTTED BY: M. S. G. S. S.
 ALIGNED BY: M. S. G. S. S.
 REVISIONS CHECKED BY: M. S. G. S. S.
 NO. 15

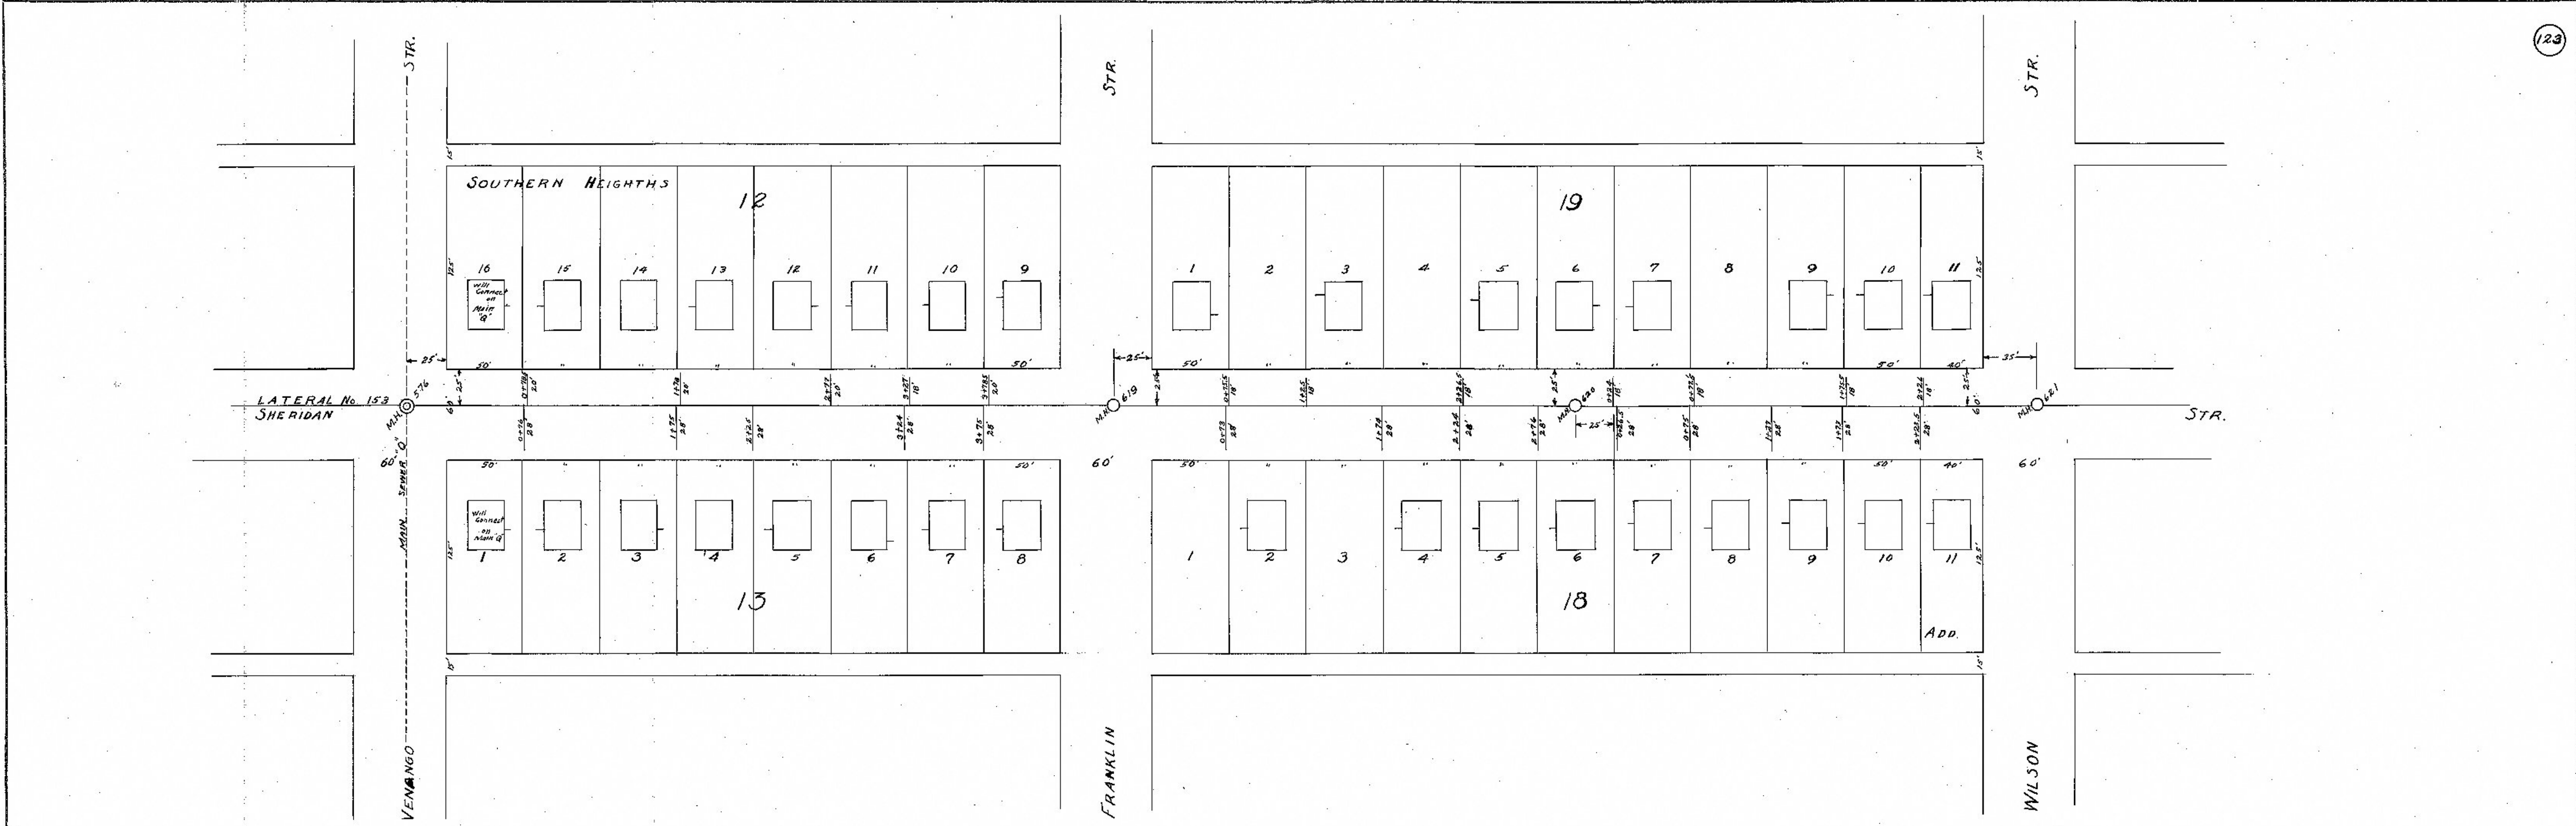

CONSTRUCTED MAY 1930
 CONTRACTOR - R. A. SNYDER
 ENGINEER - R. J. FAULSTICH

